


Anlage 3 zur Vorlage 2021/009



Anlage der Auskunftserteilung		Maßstab: 1:500	Plattdatum: 22.09.2020
Registrier-Nr.: 15882		Höhen: DHHN2016	Bearbeiter: muelleri
Medienbestand: Strom		Bestandsplan 1 / 1	Freitaler Stadtwerke GmbH
Bereich: Freital, Döhlen Flst. 130/2 – Weißiger Str.		Pötschappel Str. 2 01705 Freital Tel.: 0351/64828-0 Fax: 0351/64828-151 E-Mail: fsw@FTL-Stadtwerke.de	

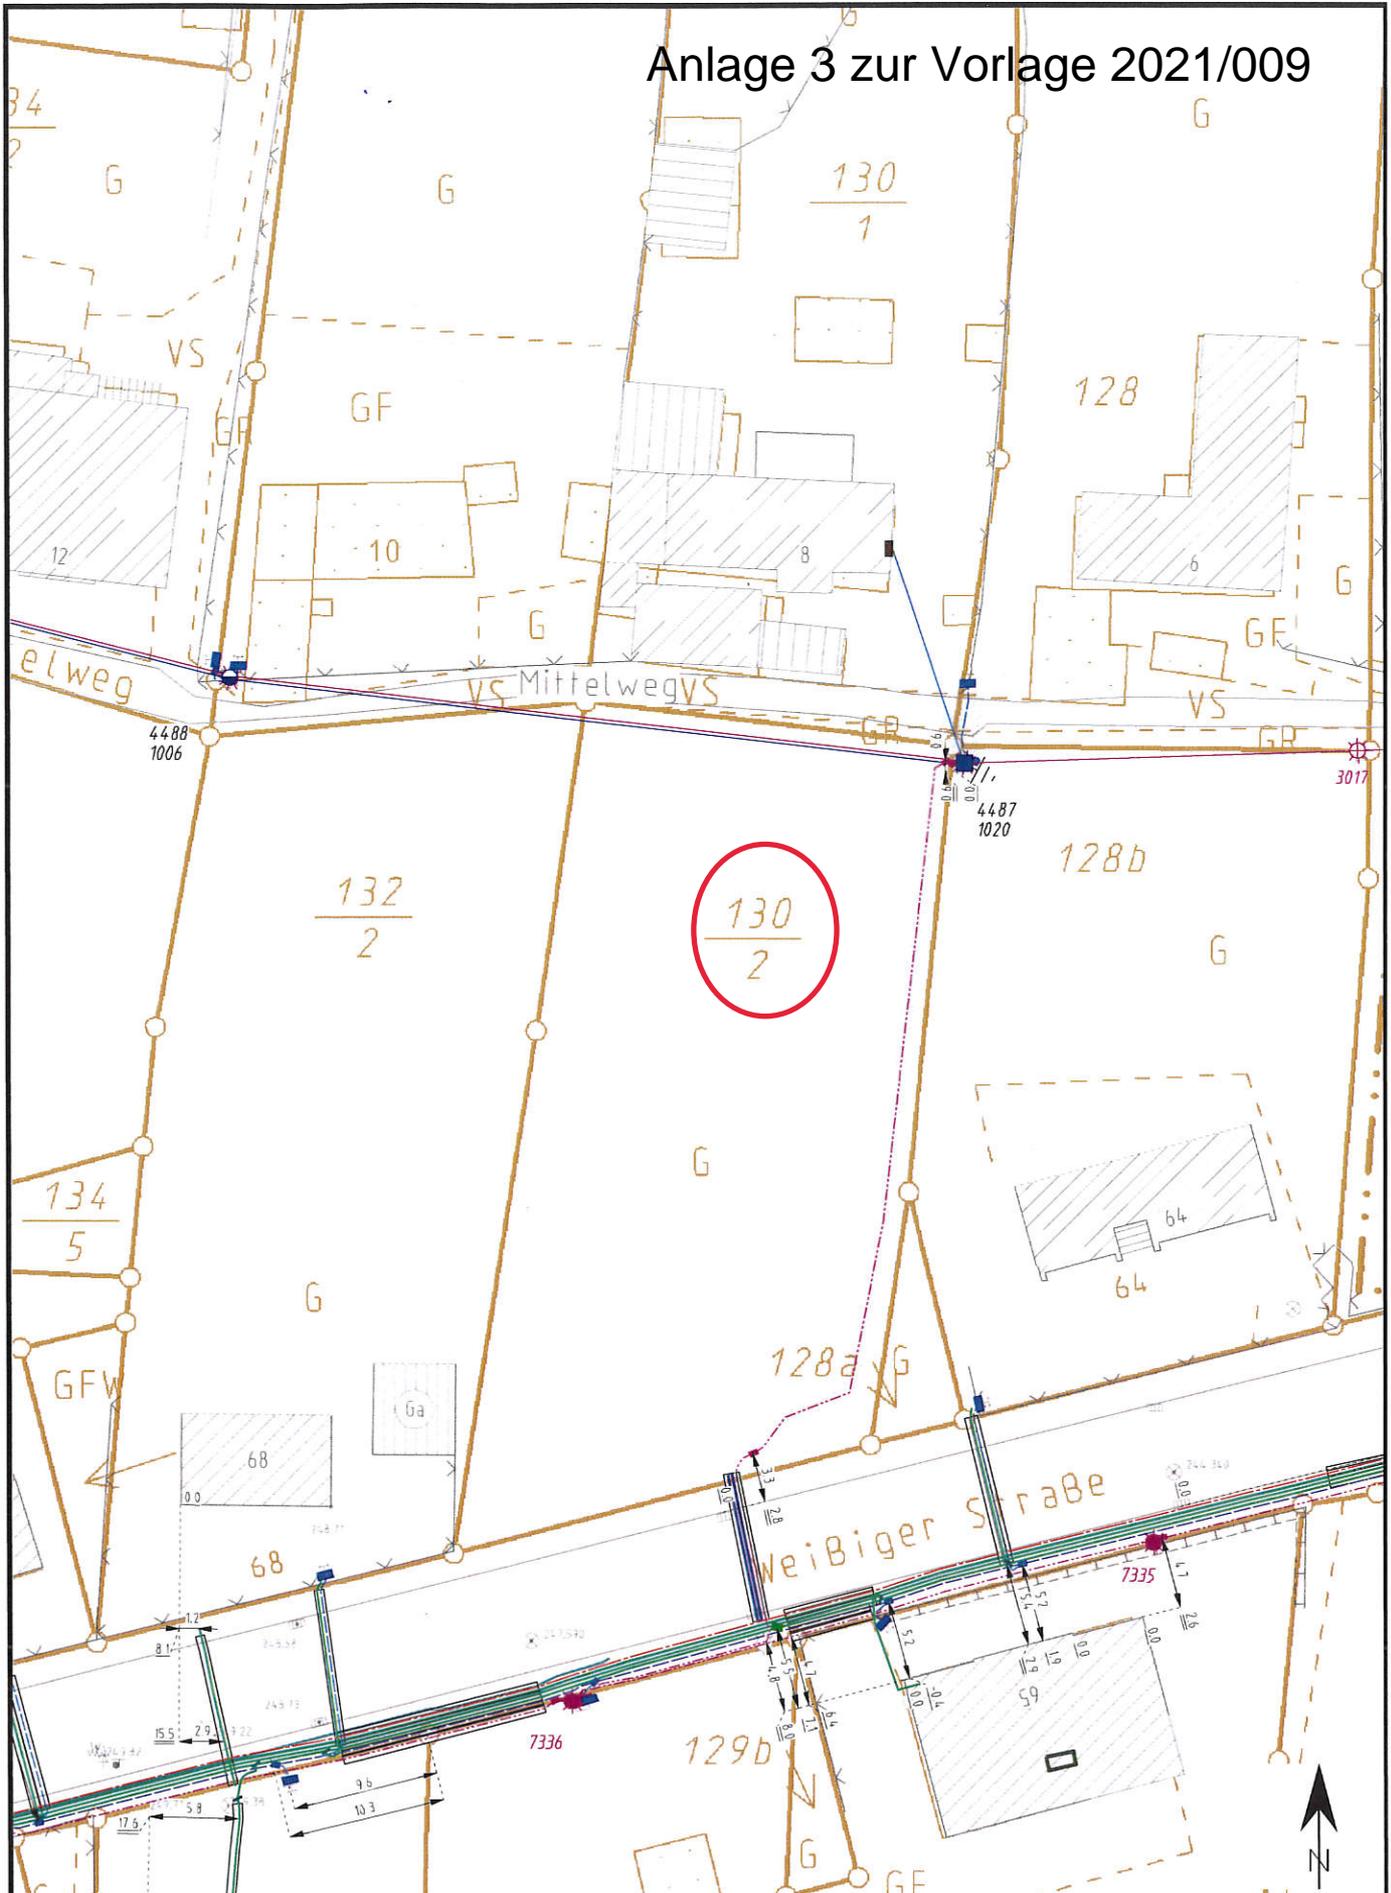

Die wahre Lage der dargestellten Betriebsmittel kann von der Darstellung im Plan deutlich abweichen. In Leitungsnähe ist Handschachtung erforderlich. Die dargestellten Flurstücksgrenzen dienen nur zu Übersichtszwecken.