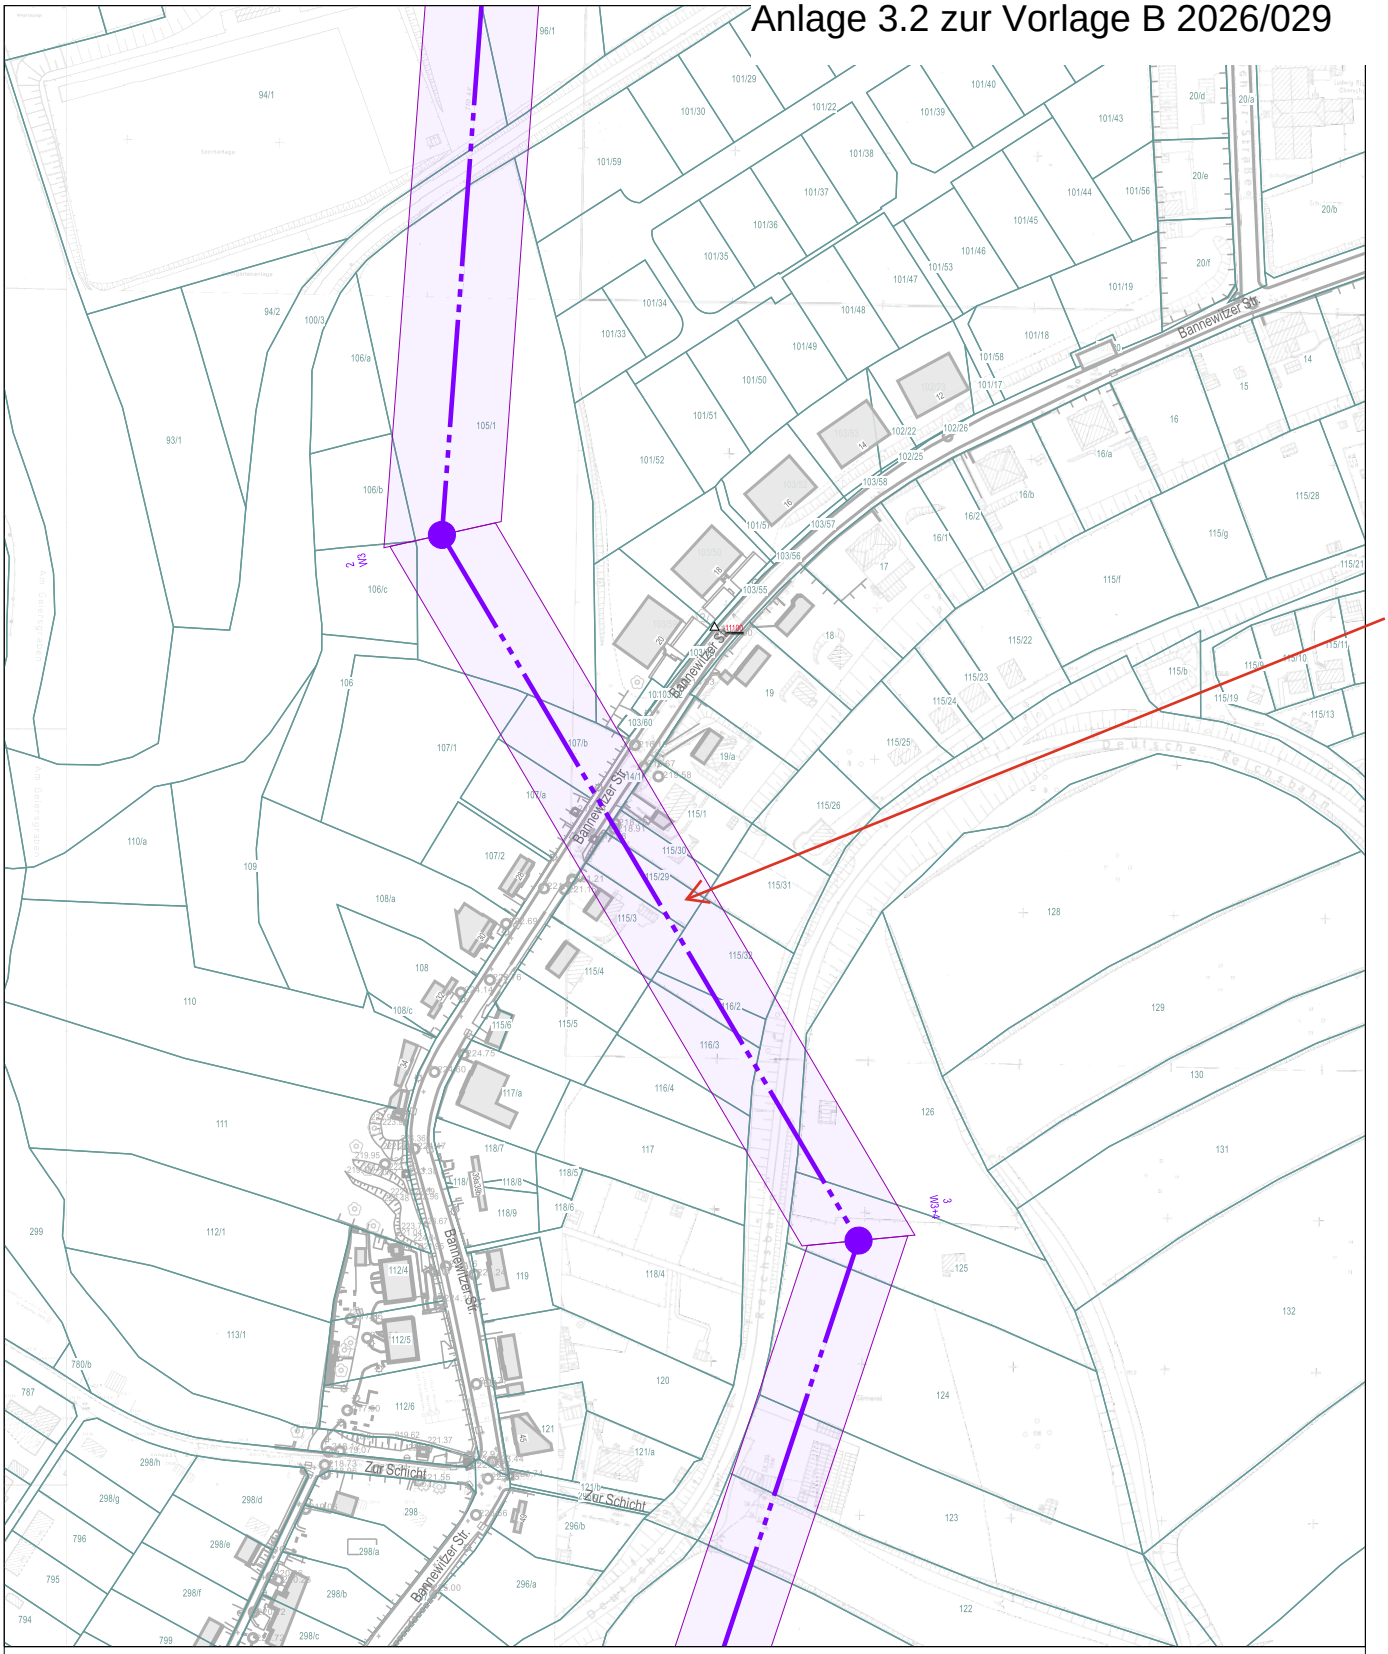


Bestandspläne berechtigen nicht zur Bauausführung! Sie dienen nur der Medienauskunft!

Vorh.-Bez: Freital, Gmkg. Birkigt, Flst. 115/29; neben Bannewitzer Str. 33

Bestandsplan Strom HS

Gilt nur in Verbindung mit dem Anschreiben zu

Reg.-Nummer: LAI-SN 2026-06795

SachsenNetze HS.HD GmbH

Kontakt: 0351 5630 25703

gedruckt von: egheibm

Fläche: Fläche 1

Blatt-Nr.: 1

Legende: www.Sachsen-Netze.de

Maßstab: 1:2500	Ausgabedatum: 16.04.2026	Höhensystem: DHHN 2016

Keine Gewähr für Aktualität der Topografie und Kataster! Das Abgreifen von Maßen aus dem Plan ist nicht zulässig!

Copyright: Quellen und Urheberrechte Geobasisdaten: ©GeoSN, dl-de/by-2-0; ©Landeshauptstadt Dresden, Amt für Geodaten und Kataster. Urheberrechte Kartographische Überarbeitungen/Fachdaten/technische Informationen: ©SachsenNetze GmbH, ©SachsenNetze HS.HD GmbH. Die Inhalte sind urheberrechtlich geschützt. Alle Rechte bleiben dem berechtigten Urheber vorbehalten.